

**ZAKRES RZECZOWY DO WYKONANIA WG PROJEKTU
BUDOWLANEGO PODSTAWOWEGO I PROJEKTU
WYKONAWCZEGO PODSTAWOWEGO**

Zadanie pn.

**„Budowa kanalizacji sanitarnej grawitacyjnej i tłocznej
w Gminie Grodków: etap II – Kopice i Kopice Leśna – część I”**

RYSUNKI OD NR 1 DO 8 DO WYKONANIA W CAŁOŚCI

KANALIZACJA SANITARNA W GMINIE GRODKÓW ETAP 2 - KOPICE

ORIENTACJA
skala 1: 10 000


WŁĄCZENIE DO KANALIZACJI
ZREALIZOWANEJ W ŻELAZNEJ
W RAMACH ETAPU 1

ZADANIE pn. Budowa kanalizacji
sanitarnej grawitacyjnej i tłocznej
w Gminie Groduków - etap II - Kopyce
Kopice - Leśnica - CZĘŚĆ I.

RUROCIĄG TŁO CZNY DN100
Z KOPIC DO ŻELAZNEJ

OBJAŚNIENIA

- PROJ. KANALIZACJA
- PROJ. RUROCIĄG
- PROJ. POMPOWNI
- NUMER PLANU S

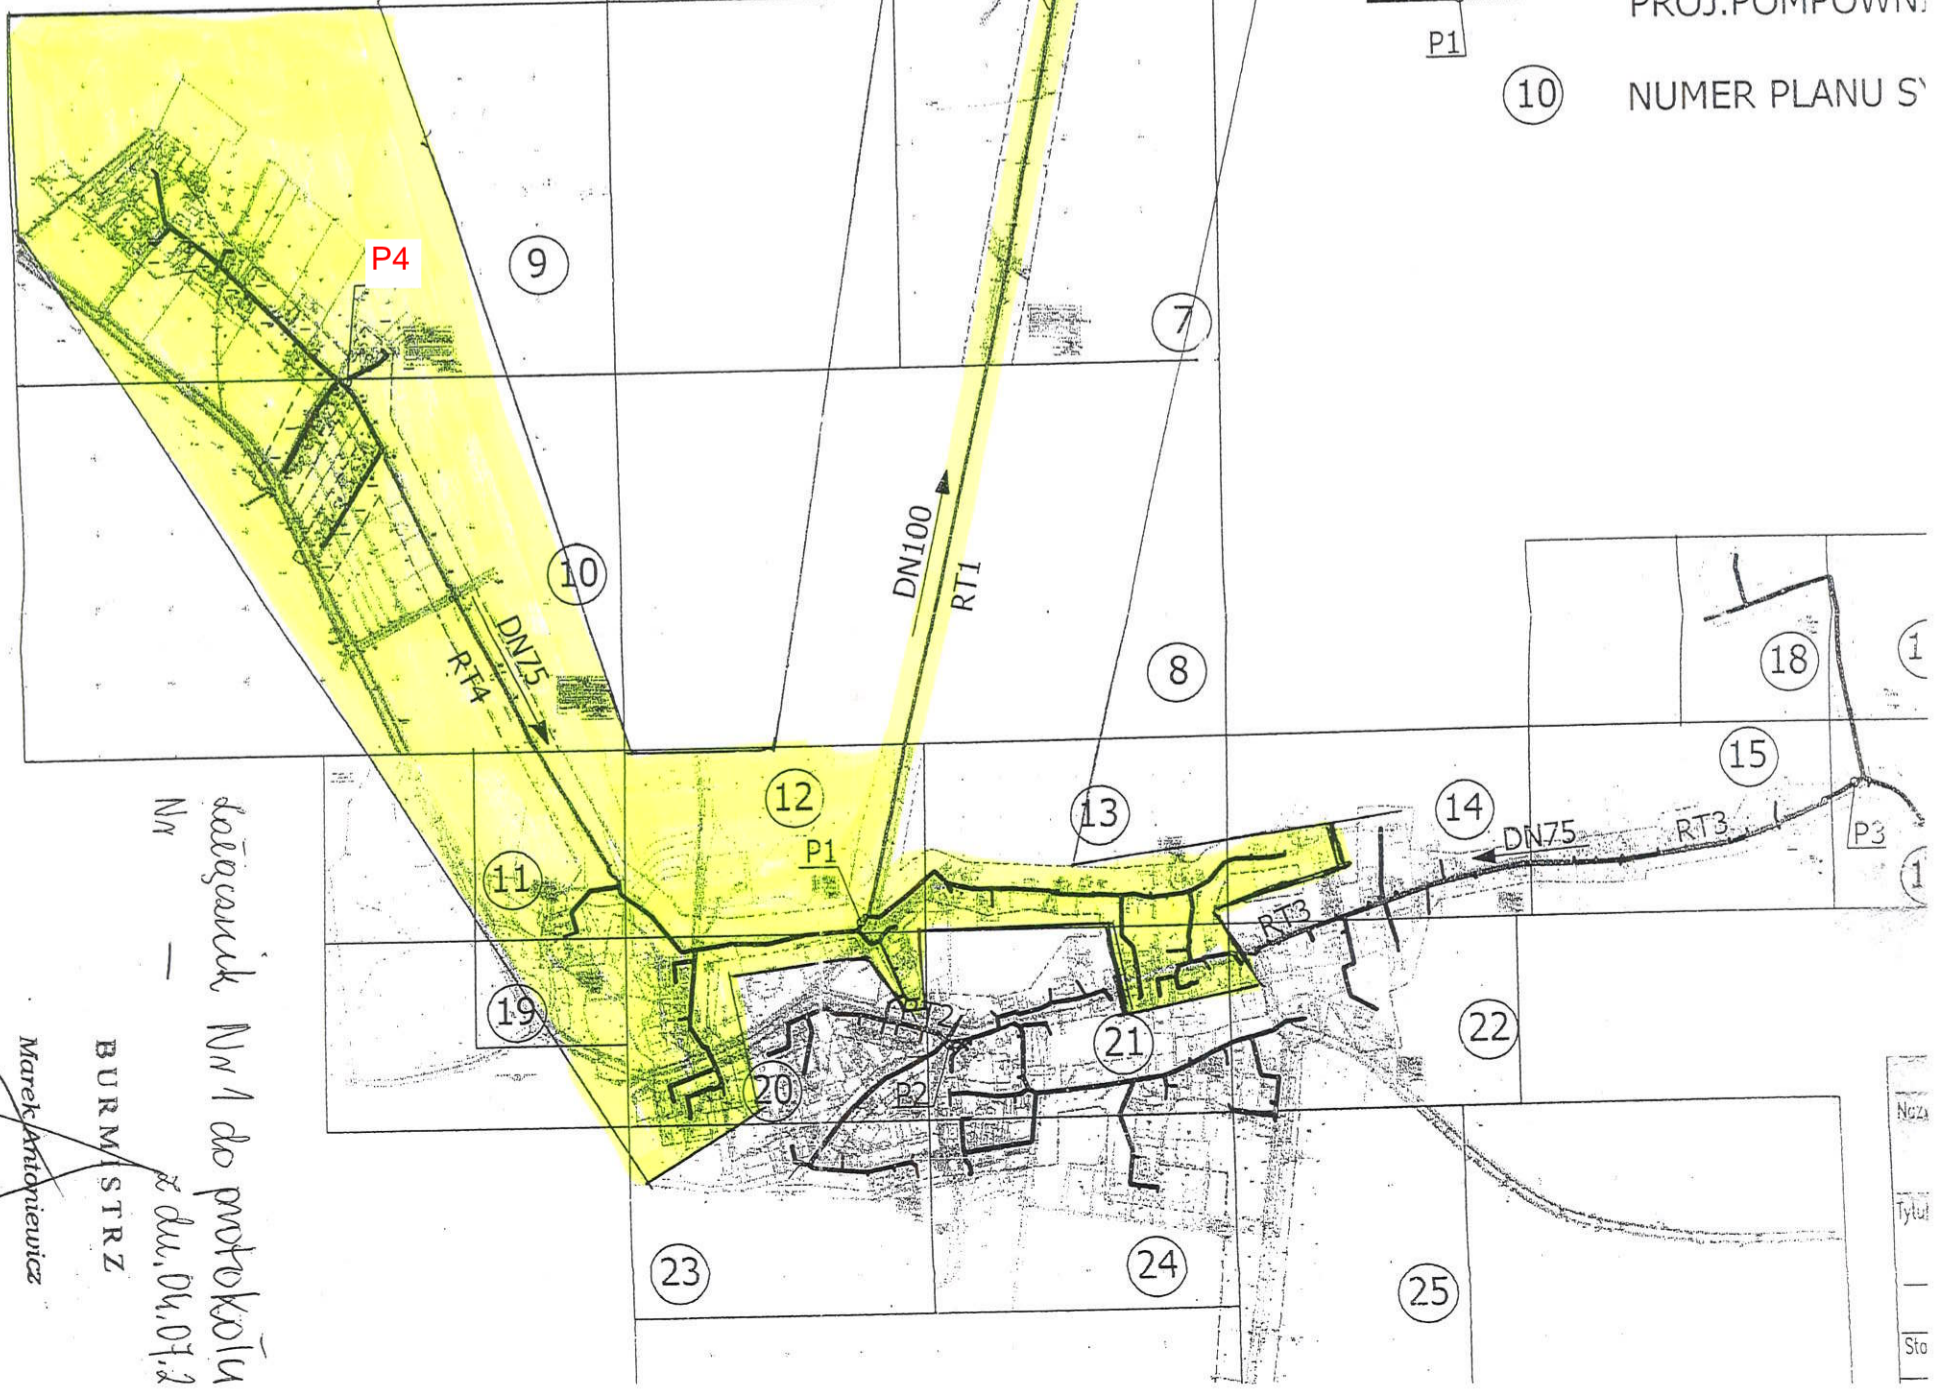

dołączam Nr 1 do protokołu
z dn. 04.07.2

BURMISTRZ

Marek Antoniewicz




PROKOM Spółka z o.o. Wrocław ul. G. Zapolskiej 1				
Tytuł rysunku: PROJEKT ZAGOSPODAROWANIA TERENU -KOPICE LEŚNICA-			Skala 1:1000	
Inwestor: GMINA GRODKÓW			Nr rys. 9	
Stadium: PBW		Branża: Sanitarna		Podpis
Imię i nazwisko		Nr uprawnień	Data	
Projektant mgr inż. Janusz Dynowski		26/90/UW	03.2008	[Signature]
Asystent tech. Teresa Zapytowska		339/77/Wm	03.2008	
Sprawdzający mgr inż. Helena Duziak		214/80/WBPP	03.2008	[Signature]

Starosta Brzeski
Powiatowy Ośrodek Dokumentacji Geodezyjnej i Kart
filia w Grodzku
W górnym lewym rogu mapy oznaczonym linia... dok
treści mapy zasadniczej Dokumenty z poglą
przyjęto do zasobu powiatowego w dniu 2.4
i zaewidencjonowano pod nr 24.03.2007
Większa mapa może służyć do celów
Projektowane obiekty budowlane wymagają
na budowę podlegają wytyczeniu i inwentaryzacji
przez jednostki uprawnione do wykonywania pr
Grodzko, dn. 2.4. LIP. 2007
11
Włocławek
s31
Włocławek
s30

Trasy 10.A

↑ Tęczy 9

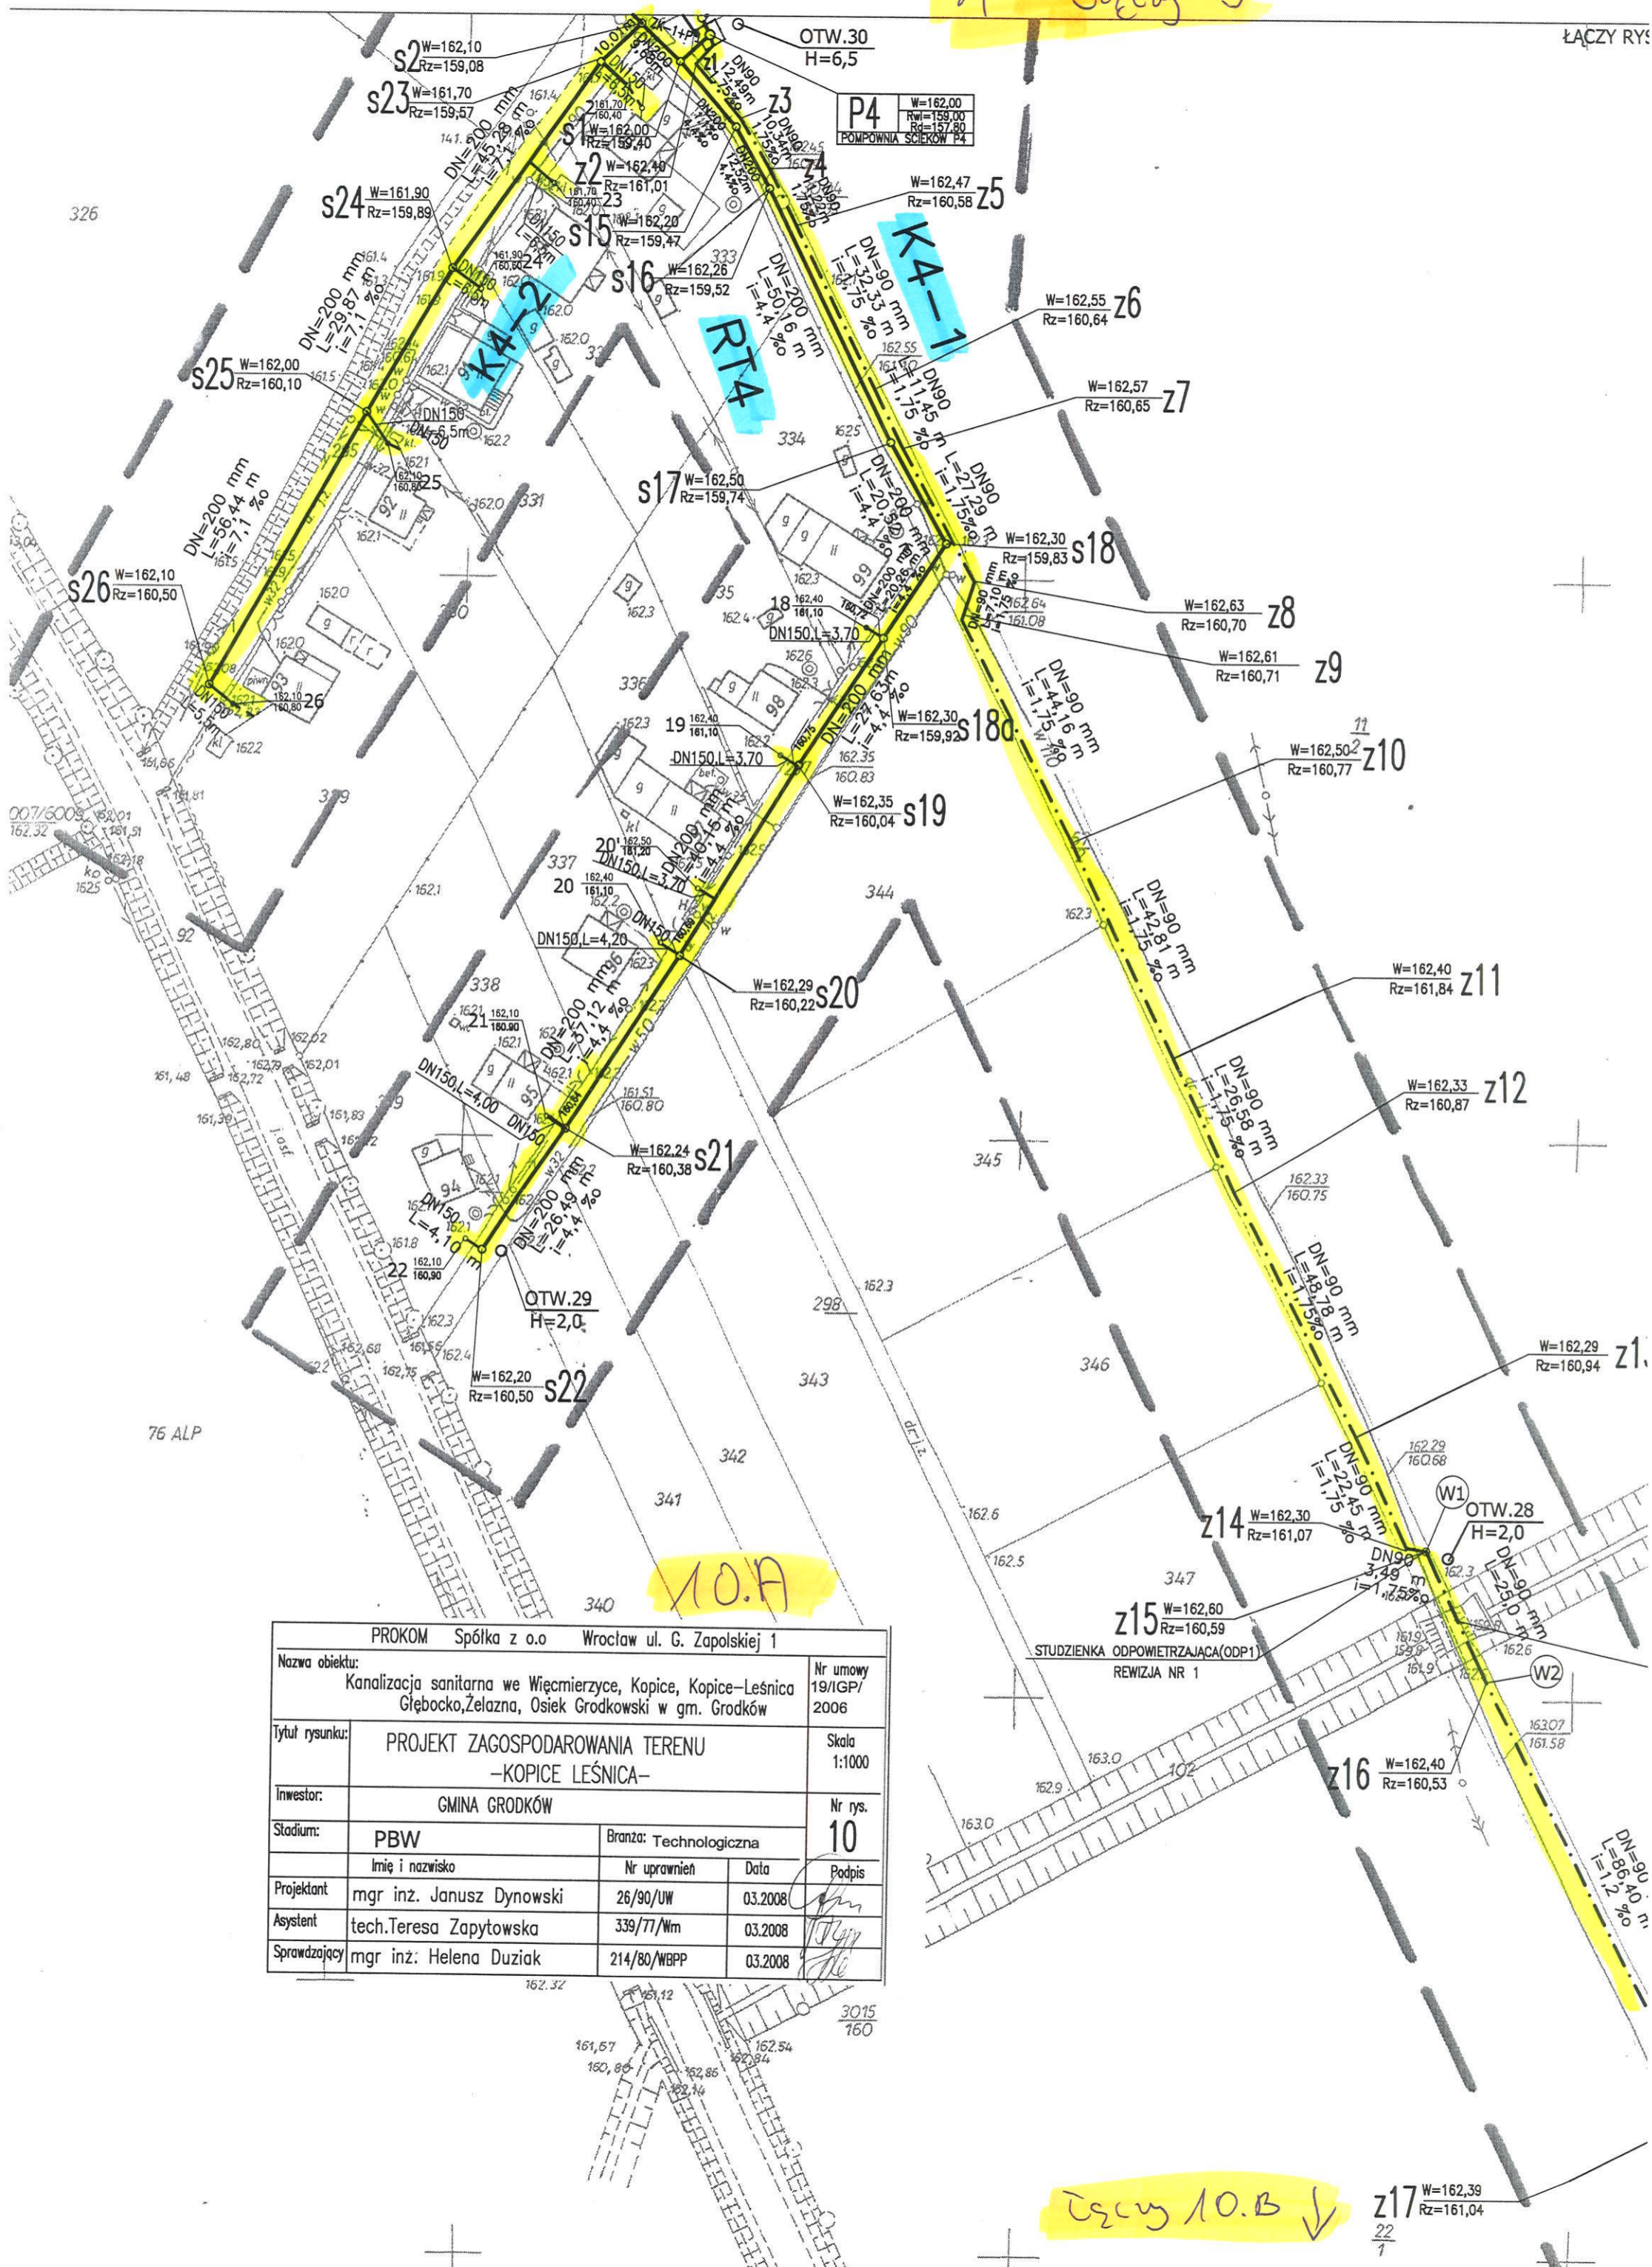




PROKOM Spółka z o.o Wrocław ul. G. Zapolskiej 1			
Nazwa obiektu:		Nr umowy	
Kanalizacja sanitarna we Więcmierzycy, Kopice, Kopice-Leśnica		19/IGP/2006	
Głębocko, Żelazna, Osiek Grodkowski w gm. Grodków			
Tytuł rysunku:		Skala	
PROJEKT ZAGOSPODAROWANIA TERENU		1:1000	
-KOPICE LEŚNICA-			
Inwestor:		Nr rys.	
GMINA GRODKÓW		10	
Stadium:		Branża: Technologiczna	
PBW			
Imię i nazwisko		Nr uprawnień	
mgr inż. Janusz Dynowski		26/90/UW	
Data		03.2008	
Projektant		Podpis	
tech. Teresa Zapytowska		339/77/Wm	
Asystent		03.2008	
Sprawdzający		03.2008	
mgr inż. Helena Duziak		214/80/WBPP	

↓ Tęczy 10.B

z17 W=162,39
Rz=161,04



PROKOM Spółka z o.o Wrocław ul. G. Zapolskiej 1				
Tytuł rysunku:	PROJEKT ZAGOSPODAROWANIA TERENU –KOPICE LEŚNICA–			Skala 1:1000
Inwestor:	GMINA GRODKÓW			Nr rys. 10
Stadium:	PBW	Branża: Technologiczna		
	Imię i nazwisko	Nr uprawnień	Data	Podpis
Projektant	mgr inż. Janusz Dynowski	26/90/UW	03.2008	
Asystent	tech.Teresa Zapytowska	339/77/Wm	03.2008	
Sprawdzający	mgr inż. Helena Duziak	214/80/WBPP	03.2008	

Starosta Brzeski
Powiatowy Ośrodek Dokumentacji Geodezyjnej i Kartograficznej w Brzegu
Izba w Grodzku
W obszarze oznaczonym linią ... dokonano aktualizacji
treści mapy zasadniczej. Dokumenty z powiatu ...
przyjęto do zasobu powiatowego w dniu ...
i zaewidencjonowano pod nr ...
Niniejsza mapa może służyć do celów projektowych
Projektowane obiekty budowlane wymagające pozwolenia
na budowę podlegają wytyczeniu i inwentaryzacji powyższej
przez jednostki uprawnione do wykonywania prac geodezyjnych
Grodzki, dn. 24 LIP. 2007
Krzysztof Hosiński - Inspektor
w Wydziale Geodezji
i Gospodarki Nieruchomościami

ŁĄCZY RYS.11

ŁĄCZY RYS.8

PROKOM Spółka z o.o. Wrocław ul. G. Zapolskiej 1				
Nazwa obiektu:			Nr umowy	
Tytuł rysunku:			Skala:	
PROJEKT ZAGOSPODAROWANIA TERENU			1:1000	
-KOPIE ILEŚNICA-			Nr rys.	
Inwestor:			11	
Stadium:			Podpis	
PBW			Imię i nazwisko	
			Nr uprawnień	
			Data	
Projektant			mgr inż. Janusz Dynowski	
Asystent			tech. Teresa Zapytowska	
Sprawdzający			mgr inż. Helena Duziak	

↑ rys. 10.B

11.A

ŁĄCZY RYS.10

DN=90 mm
L=119,71 m
i=6,0‰

RT4

z20 W=161,63
Rz=160,23

rys. 11.B

ŁĄCZY RYS.12

OTW
H=2
$$z_{21} = \frac{W=161,09}{R_z=159,85}$$
$$Z_{22} = \frac{W=161,07}{R_7=159,82}$$
$$z23 \frac{W=161,06}{R_z=159,79}$$

S73 $\frac{W=161,01}{Rz=159,65}$

DN=200 mm
L=39,13 m
i=5,0‰

$$S72 \quad \begin{array}{l} W=161,07 \\ R_z=159,42 \end{array}$$

S74 $\frac{W=161,80}{Rz=159,84}$

$\$75$ $\frac{W=161,70}{Rz=159,98}$

S75 $\frac{W=161,70}{Rz=160,08}$

80 DN=200 mm 43
19,00 m²



ŁĄCZY RYS.19

19 ↓

M.B

K1-3.2

M.B

PROKOK Spółka z o.o. Wrocław ul. G. Zapolskiej 1				Nr umowy 19/GP 2006
Tytuł rysunku: PROJEKT ZAGOSPODAROWANIA TERENU -KOPICE ILEŚNICA-				Skala: 1:1000
Inwestor: GMINA GRODKÓW				Nr rys. 11
Stadium: PBW		Branża: Sanitarna		Podpis 
Imię i nazwisko		Nr uprawnień	Data	
Projektant: mgr inż. Janusz Dynowski		26/90/UW	03.2008	
Asystent: tech. Teresa Zapytowska		339/77/Wm	03.2008	
Sprawdzający: mgr inż. Helena Duziak		214/80/WBPP	03.2008	

Ujęcie 8 ↑

160.76

OTW.26
H=2,0

DN=100mm
L=62,0 m
i=1,7‰

RT1

Z4 W=160,48
Rz=159,31

DN=100mm
L=105,0 m
i=1,7‰

do WSI
ŻELAZNA

12.A

PROKOM Spółka z o.o. Wrocław ul. G. Zapolskiej 1		Nr umowy 19/IGP 2006	Skala 1:500	Nr rys. 12
Tytuł rysunku: PROJEKT ZAGOSPODAROWANIA TERENU 1:500.82 - KOPICE -				
Inwestor: GMINA GRODKÓW				
Stadium: PBW				
Projektant mgr inż. Janusz Dynowski				
Asystent tech. Teresa Zapytowska				
Sprawdzający mgr inż. Helena Duziak				

↓ Ujęcie 12.B

PROKOM Spółka z o.o. Wrocław ul. G. Zapolskiej 1				
Nazwa obiektu: Kanalizacja sanitarna we Włocławku, Kopice, Kopice-Leśnica Głębocko, Żelazna, Osiek Grodkowski w gm. Grodków			Nr umowy 19/IGP 2006	
Tytuł rysunku: PROJEKT ZAGOSPODAROWANIA TERENU -KOPICE-			Skala 1:500	
Inwestor: GMINA GRODKÓW			Nr rys. 12	
Stadium: PBW			Branża: Technologiczna	
Imię i nazwisko			Nr uprawnień	Data
Projektant mgr inż. Janusz Dynowski			26/90/UW	03.2008
Asystent tech. Teresa Zapytowska			339/77/Wm	03.2008
Sprawdzający mgr inż. Helena Duziak			214/80/WBPP	03.2008

Starosta Brzeski
Powiatowy Ośrodek Dokumentacji Geodezyjnej i Kartograficznej w Brzegu
W obszarze oznaczonym linią ... dokonano aktualizacji treści mapy zasadniczej. Dokumenty z pomiaru uzupełniającego przyjęto do zasobu powiatowego w dniu ... i zaewidencjonowano pod nr ...
Niniejsza mapa może służyć do celów projektowych
Projektowane obiekty budowlane wymagające pozwolenia na budowę podlegają wyliczeniu i ewentualnej powykonawczej przez jednostki uprawnione do wykonywania prac geodezyjnych
Grodków, dn. 24.11.2007

ZAGOSPODAROWANIE REJONU POMPOWNI

- 1 - TŁOCZNA ŚCIEKÓW
- 2 - STACJA SPRĘŻARKOWA
- 3 - STANOWISKO POMIARU PRZEPŁYWU
- 4 - OGRODZENIE TERENU POMPOWNI 10,0m x10,0m
- 5 - BRAMA WJAZDOWA W OGRODZENIU
- 6 - FURTKA W OGRODZENIU
- 7 - UTWARDZONY DOJAZD

P1	W=162,05
	Rw=157,77
	Rd=156,57
POMPOWNI ŚCIEKÓW P1	

s45' W=161,30
Rz=157,97

s45 W=161,30
Rz=157,84

DN200 31,78m
i=4‰

OTW.25
H=6,5
ZK-1+P

PD1

W=162,00
Rz=157,79

W=161,98
Rz=160,78

s66

s65

W=162,22
Rz=160,63

s66

S3 W=161,40
Rz=158,53

W=161,50
Rz=158,39

S2

DN=200 mm
L=52,11 m
i=3,2‰

S4 W=161,40
Rz=158,69

Z3 W=160,96
Rz=159,49

DN100mm
65,0 m
i=1,7‰

DN200
16,33m
3,2‰

DN=200 mm
L=42,16 m
i=3,2‰

DN150
14,06m
19,9‰

DN150
14,06m
19,9‰

Łączy 13.A →

Łączy 20.D ↓

ŁĄCZY RYS.13

DN=100
L=105
i=1,7

12.B

Łączy 12.A

RT.1

K1

K1-3

K1-3.1.1

Łączy 20.G ↓

160.00

12.C

ŁĄCZY RYS.11

PROKOM Spółka z o.o. Wrocław ul. G. Zapolskiej 1				
Nazwa obiektu: Kanalizacja sanitarna we Więcmierzycy, Kopice, Kopice-Lesnica Głębocko, Żelazna, Osiek Grodkowski w gm. Grodków			Nr umowy 19/IGP 2006	
Tytuł rysunku:	PROJEKT ZAGOSPODAROWANIA TERENU -KOPICE-			Skala 1:500
Inwestor:	GMINA GRODKÓW			Nr rys. 12
Stadium:	PBW		Branza: Technologiczna	
	Imię i nazwisko	Nr uprawnień	Data	Podpis
Projektant	mgr inż. Janusz Dynowski	26/90/UW	03.2008	
Asystent	tech. Teresa Zapytowska	339/77/Wm	03.2008	
Sprawdzający	mgr inż. Helena Duziak	214/80/WBPP	03.2008	

Trasy
11.B

27
0

DN=200 mm

W=161,01
Rz=159,71
Rz=159,50

SR

W=161,11
Rz=159,37

s71

DN=200 mm
L=44,08 m
i=5,3 ‰

W=161,30
Rz=159,14

s70

K 1.3.20

DN=200 mm
L=62,58 m
i=5,3 ‰

Trasy 20.B

ŁĄCZY I


13.A

Łączy 12.B
←

PROKOM Spółka z o.o Wrocław ul. G. Zapolskiej 1			
Tytuł rysunku: PROJEKT ZAGOSPODAROWANIA TERENU -KOPIE-			Skala 1:500
Inwestor: GMINA GRODKÓW			Nr rys. 13
Stadium: PBW		Branża: Sanitarna	
Imię i nazwisko		Nr uprawnień	Data
Projektant mgr inż. Janusz Dynowski		26/90/UW	03.2008
Asystent tech.Teresa Zapytowska		339/77/Wm	03.2008
Sprawdzający mgr inż. Helena Duziak		214/80/WBPP	03.2008

PRZEJŚCIE PC7 KM 6+003

Łączy
13.B →

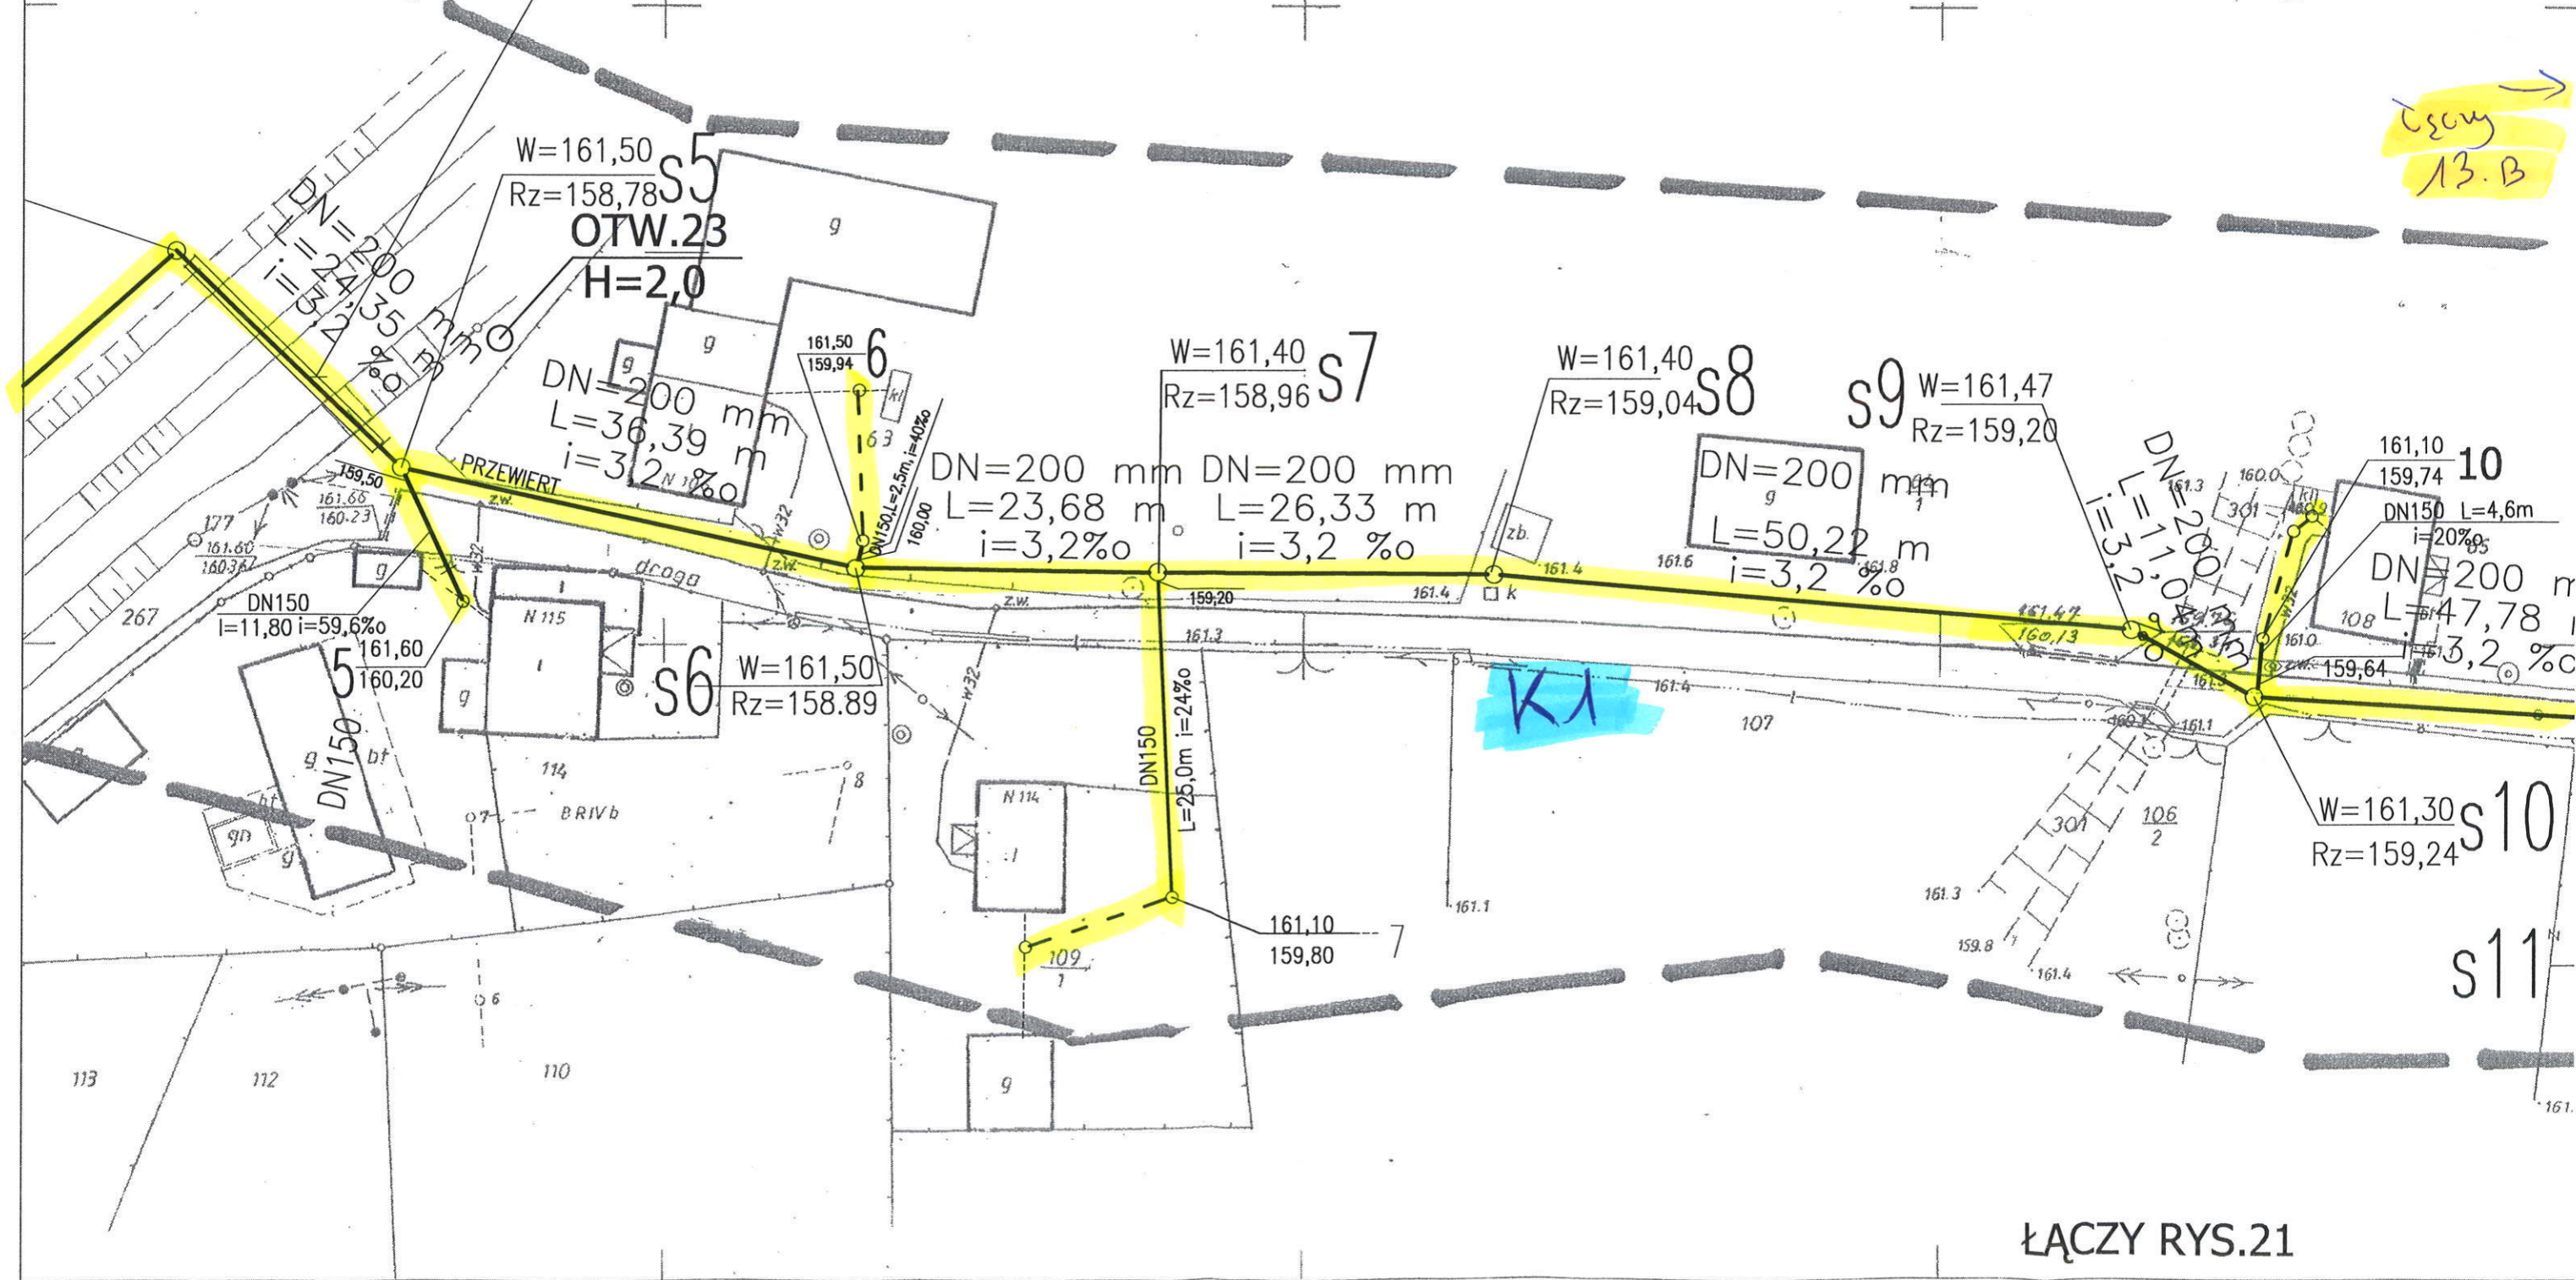

ŁĄCZY F

-s33

$$34 \frac{162,10}{160,79}$$

DN150

$L=4,0h$
 $\gamma=15\%$

1715%0

DN=200 mm
112=27.93 m

DN150
L=4,0m
i=15‰

$D_N = 200 \text{ mm}$
 $L = 17,25 \text{ m}$
 $i = 7,6 \text{ ‰}$

$$\frac{W=162,10}{Rz=160,88} S35$$
$$\frac{W=162,30}{R_z=160,75} \quad S35$$

OTW.9
H=2,5

$$\frac{W=162,10}{R_z=160,53} s34$$
$$\frac{W=162,30}{R_z=160,75} \quad S35$$

RIVa

95

$$\begin{array}{r} 61,50 \\ 160,02 \end{array} s30$$

PROKOM Spółka z o.o Wrocław ul. G. Zapolskiej 1			
Nazwa obiektu:		Nr umowy	
Kanalizacja sanitarna we Węcmierzyce, Kopice, Kopice-Łeśnica Głębocko, Żelazna, Osiek Grodkowski w gm. Grodków		19/IGP 2006	
Tytuł rysunku:	PROJEKT ZAGOSPODAROWANIA TERENU -KOPICE-		Skala 1:500
Investor:	GMINA GRODKÓW		
Stadium:	PBW	Nr rys. 14	
	Imię i nazwisko	Branża: Sanitarna	
		Nr uprawnień	Data
Projektant	mgr inż. Janusz Dynowski	26/90/UW	03.2008
Asystent	tech. Teresa Zapytowska	339/77/Wm	03.2008
Sprawdzający	mgr inż. Helena Dziuk	214/80/WBPP	03.2008

$$24^W = R7 =$$
$$\begin{array}{r} W=161,70 \\ \hline R_z=160,01 \end{array}$$

72:

30 $\frac{W=162,08}{Rz=160,32}$
DN150
5,5m
50%

ŁĄCZY RYS.11

do K1-3.2.1

ŁĄCZY RYS.20

Starosta Brzowski
49 Powiatowy Ośrodek Dokumentacji Geodezyjnej i Kartograficznej w Brześciu
W oparciu o oznaczony stan... dokonano aktualizacji
rezerwy zasobów. Dokumenty z pomiaru uzupełniających
przyjęto do zasobu powiatowego w dniu 4.11.2007
i zaewidencjonowano pod nr 2348/643-1302/2006
Wniosek z mapy może służyć do celów projektowych
Przebieganie obiektu budowlanego wymaga pozwolenia
na budowę podlega wytyczeniu i inwentaryzacji powykonawczej
przez jednostki uprawnione do wykonywania prac geodezyjnych
Grodzów, 2.4.11.2007
Inspektor
w Wydziale Geodezji
i Gospodarki Nieruchomościami

PROKOM Spółka z o.o. Wrocław ul. G. Zapolskiej 1				
Tytuł rysunku:	PROJEKT ZAGOSPODAROWANIA TERENU -KOPICE-			Skala 1:500
Inwestor:	GMINA GRODKÓW			Nr rys. 19
Stadium:	PBW	Branża: Sanitarna		
	Imię i nazwisko	Nr uprawnień	Data	Podpis
Projektant	mgr inż. Janusz Dynowski	26/90/UW	03.2008	
Asystent	tech. Teresa Ząpytowska	339/77/Wm	03.2008	
Sprawdzający	mgr inż. Helena Duziak	214/80/WBPP	03.2008	

Łączy 19
←


Łączy 12.C A

Łączy 20.C →

20.B

Łączy 20.A ↓

PROKOM Spółka z o.o. Wrocław ul. G. Zapolskiej 1		Wrocław ul. G. Zapolskiej 1	
Nazwa obiektu: Kanalizacja sanitarna we Wierzbicy, Kopice, Kopice Lesnica, Głęboko, Łelazna, Osiek Grodkowski w gminie Grodków		Nr umowy 19/IGP 2007	
Tytuł rysunku: PROJEKT ZAGOSPODAROWANIA TERENU - 1:1000		Skala 1:1000	
Inwestor: GMINA GRODKÓW		Nr rys. 20	
Stadium: PBW		Data: 03.2008	
Imię i nazwisko: mgr inż. Janusz Dynowski		Podpis: [Signature]	
Projektant: mgr inż. Janusz Dynowski		Data: 03.2008	
Asystent: tech. Teresa Zapytowska		Data: 03.2008	
Sprawdzający: mgr inż. Helena Dziak		Data: 03.2008	

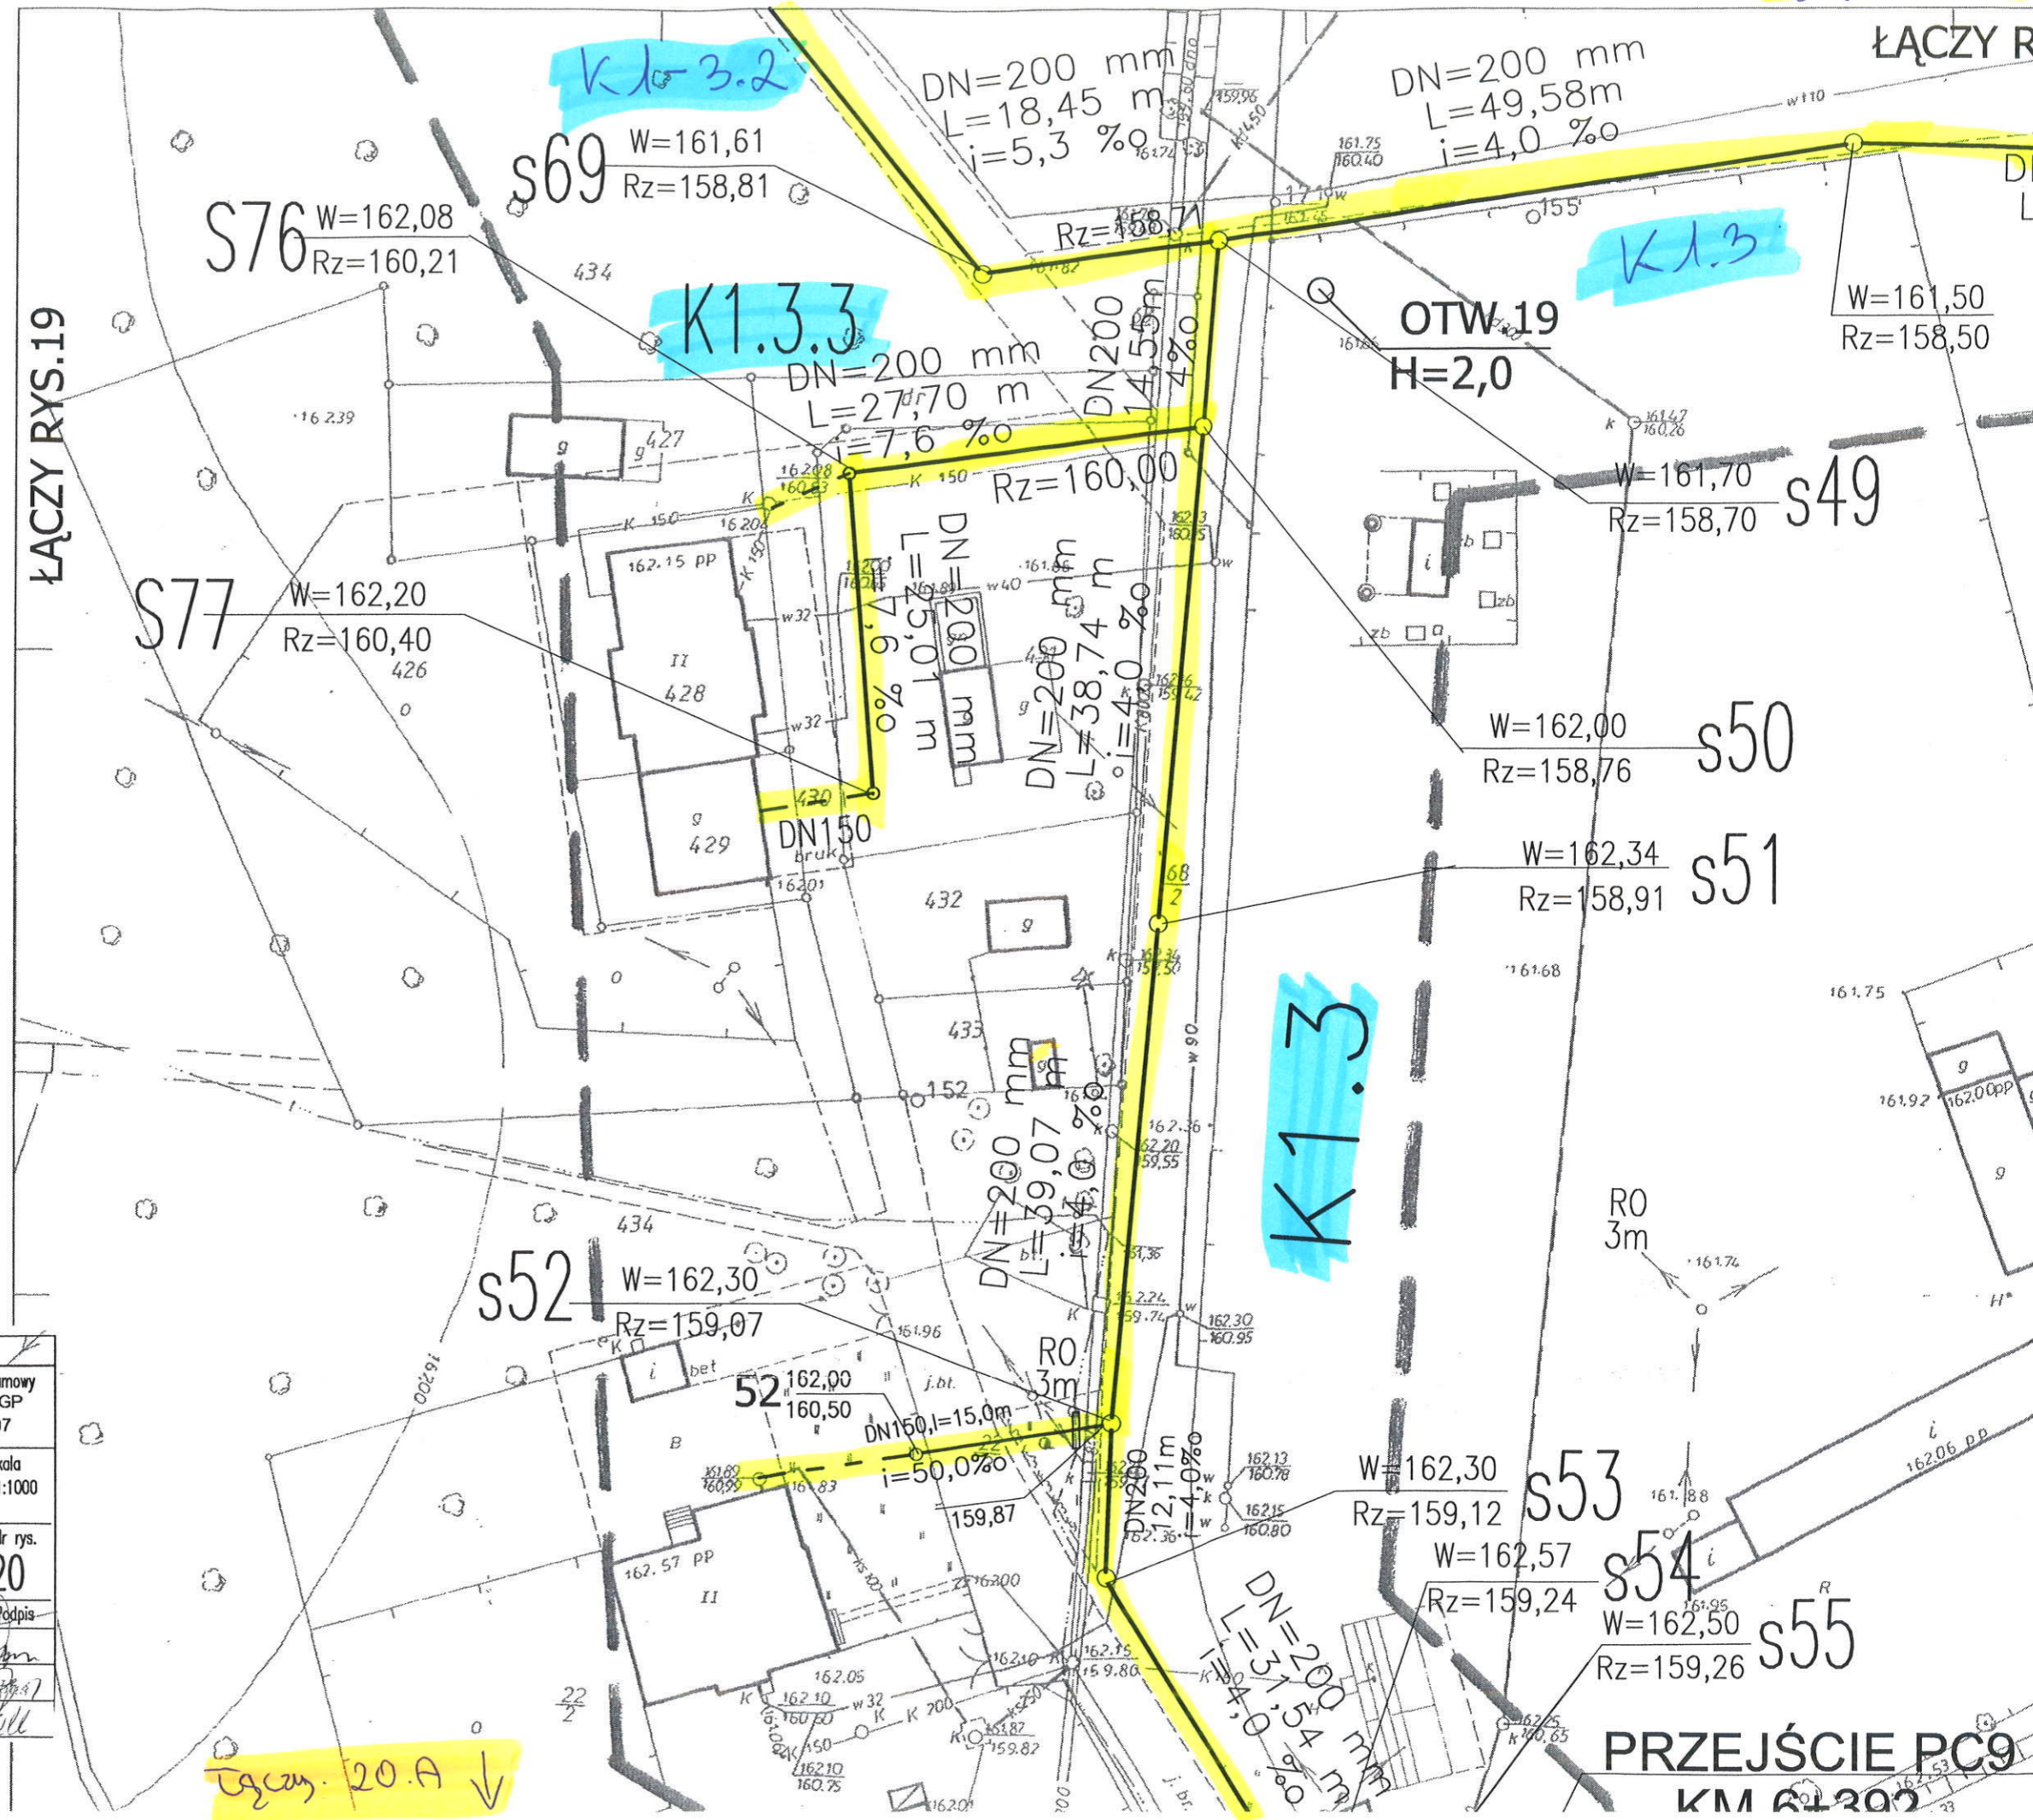

Tg von 20.D \rightarrow

DN=200 mm
L=49,58m
i=4,0 ‰

~~OTW 19~~
~~H=2,0~~

$$\begin{array}{r} W=161,50 \\ \hline R_z=158,50 \end{array}$$

DN=200 mm
L=47,65 m
i=4,0 ‰

S48

$$\frac{W=161,40}{R_z=158,31}$$

S47

$DN=200 \text{ mm}$
 $L=50,87 \text{ m}$
 $i=4,0 \text{ ‰}$

$$W = 161,10$$

S46

DN=200 mm
L=34,94m
i=4.0 ‰

PRZEJŚCIE PC8
KM 6+131
rz.d. 159.57

AKXS 4x35mm
L=57m

~~162.63~~
~~62.63~~ 862 W=1
R7=

NR RYS.45

PROKOMB Spółka z o.o.		Wrocław - ul. G. Zapolskiej 1	
Tytuł rysunku:	PROJEKT ZAGOSPODAROWANIA TERENU		Skala 1:1000
Investor:	GMINA GRODKÓW		Nr rys. 20
Stadium:	PBW	Sanitarna: geodezyjnych	
Projektant	mgr inż. Janusz Dynowski	26/90/WN	03.2008
Asystent	tech. Teresa Zapytowska	339/77/Wm	03.2008
Sprawdzający	mgr inż. Helena Dziuk	214/80/WBPP	03.2008

20.C

$$\begin{array}{r} W=162,00 \\ \hline R_z=158,76 \end{array}$$

s50

$$\begin{array}{r} W=162,34 \\ \hline R_z=158,91 \end{array}$$

s51

s67

$$\frac{W=162,09}{R_z=160,21}$$
$$W = 162,45$$

$$R_z = 160,07$$

OTW.17
H=2.0

$$\frac{W=162,42}{R_z=159,92} \quad s65$$
$$\begin{array}{r} W=162,20 \\ \hline R_z=159,85 \end{array}$$

s63 $\frac{W=162,10}{R_z=159,67}$

$$\begin{array}{r} W=162,30 \\ \hline Rz=159,12 \end{array}$$

S53

$$W=162,57$$

$$\sqrt{R_z}=159,24$$

54
16.95

$$R_z = 159,26$$

555

PRZEJŚCIE PC9
KM 64-392

$N = 200$ mm
26.67%

$$\begin{aligned} DN &= 200 \\ l &= 28,92 \text{ m} \\ &= 5,2 \% \end{aligned}$$

DN=200 mm
L=35,39 m
i=5,2 ‰

$$\frac{W=162,29}{Rz=160,15} \text{ S88}$$
$$\frac{W=162,25}{R_z=160,19} S8$$

200 mm
34,94m
4,0 ‰

PRZEJŚCIE PC8

161,40
KM 6+131
rz.d. 159,57

Rz=159,44
YAKXS 4x35mm
L=57m

s67 W=162,30
Rz=159,77

z8 W=162,38
Rz=160,94

s65 W=162,42
Rz=159,92

s64 W=162,20
Rz=159,85

s63 W=162,10
Rz=159,67

DN=200 mm
L=35,39 m
i=5,2 ‰

s88 W=162,29
Rz=160,15

s80 W=162,25
Rz=160,19

PROKOM	Spółka z o.o. Wrocław ul. G. Zapolskiej 1
Tytuł rysunku:	PROJEKT ZAGOSPODAROWANIA TERENU
Investor:	GMINA GRODKÓW
Stadium:	PBW
Projektant:	mgr inż. Janusz Dynowski
Asystent:	tech. Teresa Zapytowska
Sprawdzający:	mgr inż. Helena Dziak
Nr umowy	19/IGP 2007
Skala	1:1000
Nr rys.	20
Podpis	

KA-3.1.1
W=162,40
Rz=160,35
SLUP NR 406

s63 W=162,40
Rz=160,60

s68 W=162,20
Rz=159,92
Rz=160,55

39 W=162,20
Rz=160,78

z5 W=161,82
Rz=160,32

s61 W=161,82
Rz=159,40




s73 W=162,72
Rz=159,30


z2 W=161,97
Rz=160,57

s75 W=162,70

ŁĄCZY RYS. 21

ŁĄCZY RYS. 21

PROKOM Spółka z o.o Wrocław ul. G. Zapolskiej 1				
Nazwa obiektu: Kanalizacja sanitarna w Więcmierzyce, Kopice, Kopice-Leśnica Głębocko, Żelazna, Osiek Grodkowski w gm. Grodków			Nr umowy 19/IGP 2006	
Tytuł rysunku: PROJEKT ZAGOSPODAROWANIA TERENU -KOPICE-			Skala 1:500	
Inwestor: GMINA GRODKÓW			Nr rys. 21	
Stadium: PBW		Branża: Sanitarna		
Imię i nazwisko		Nr uprawnień	Data	Podpis
Projektant	mgr inż. Janusz Dynowski	26/90/UW	03.2008	
Asystent	tech.Teresa Zapytowska	339/77/Wm	03.2008	
Sprawdzający	mgr inż. Helena Dziuk	214/80/WBPP	03.2008	

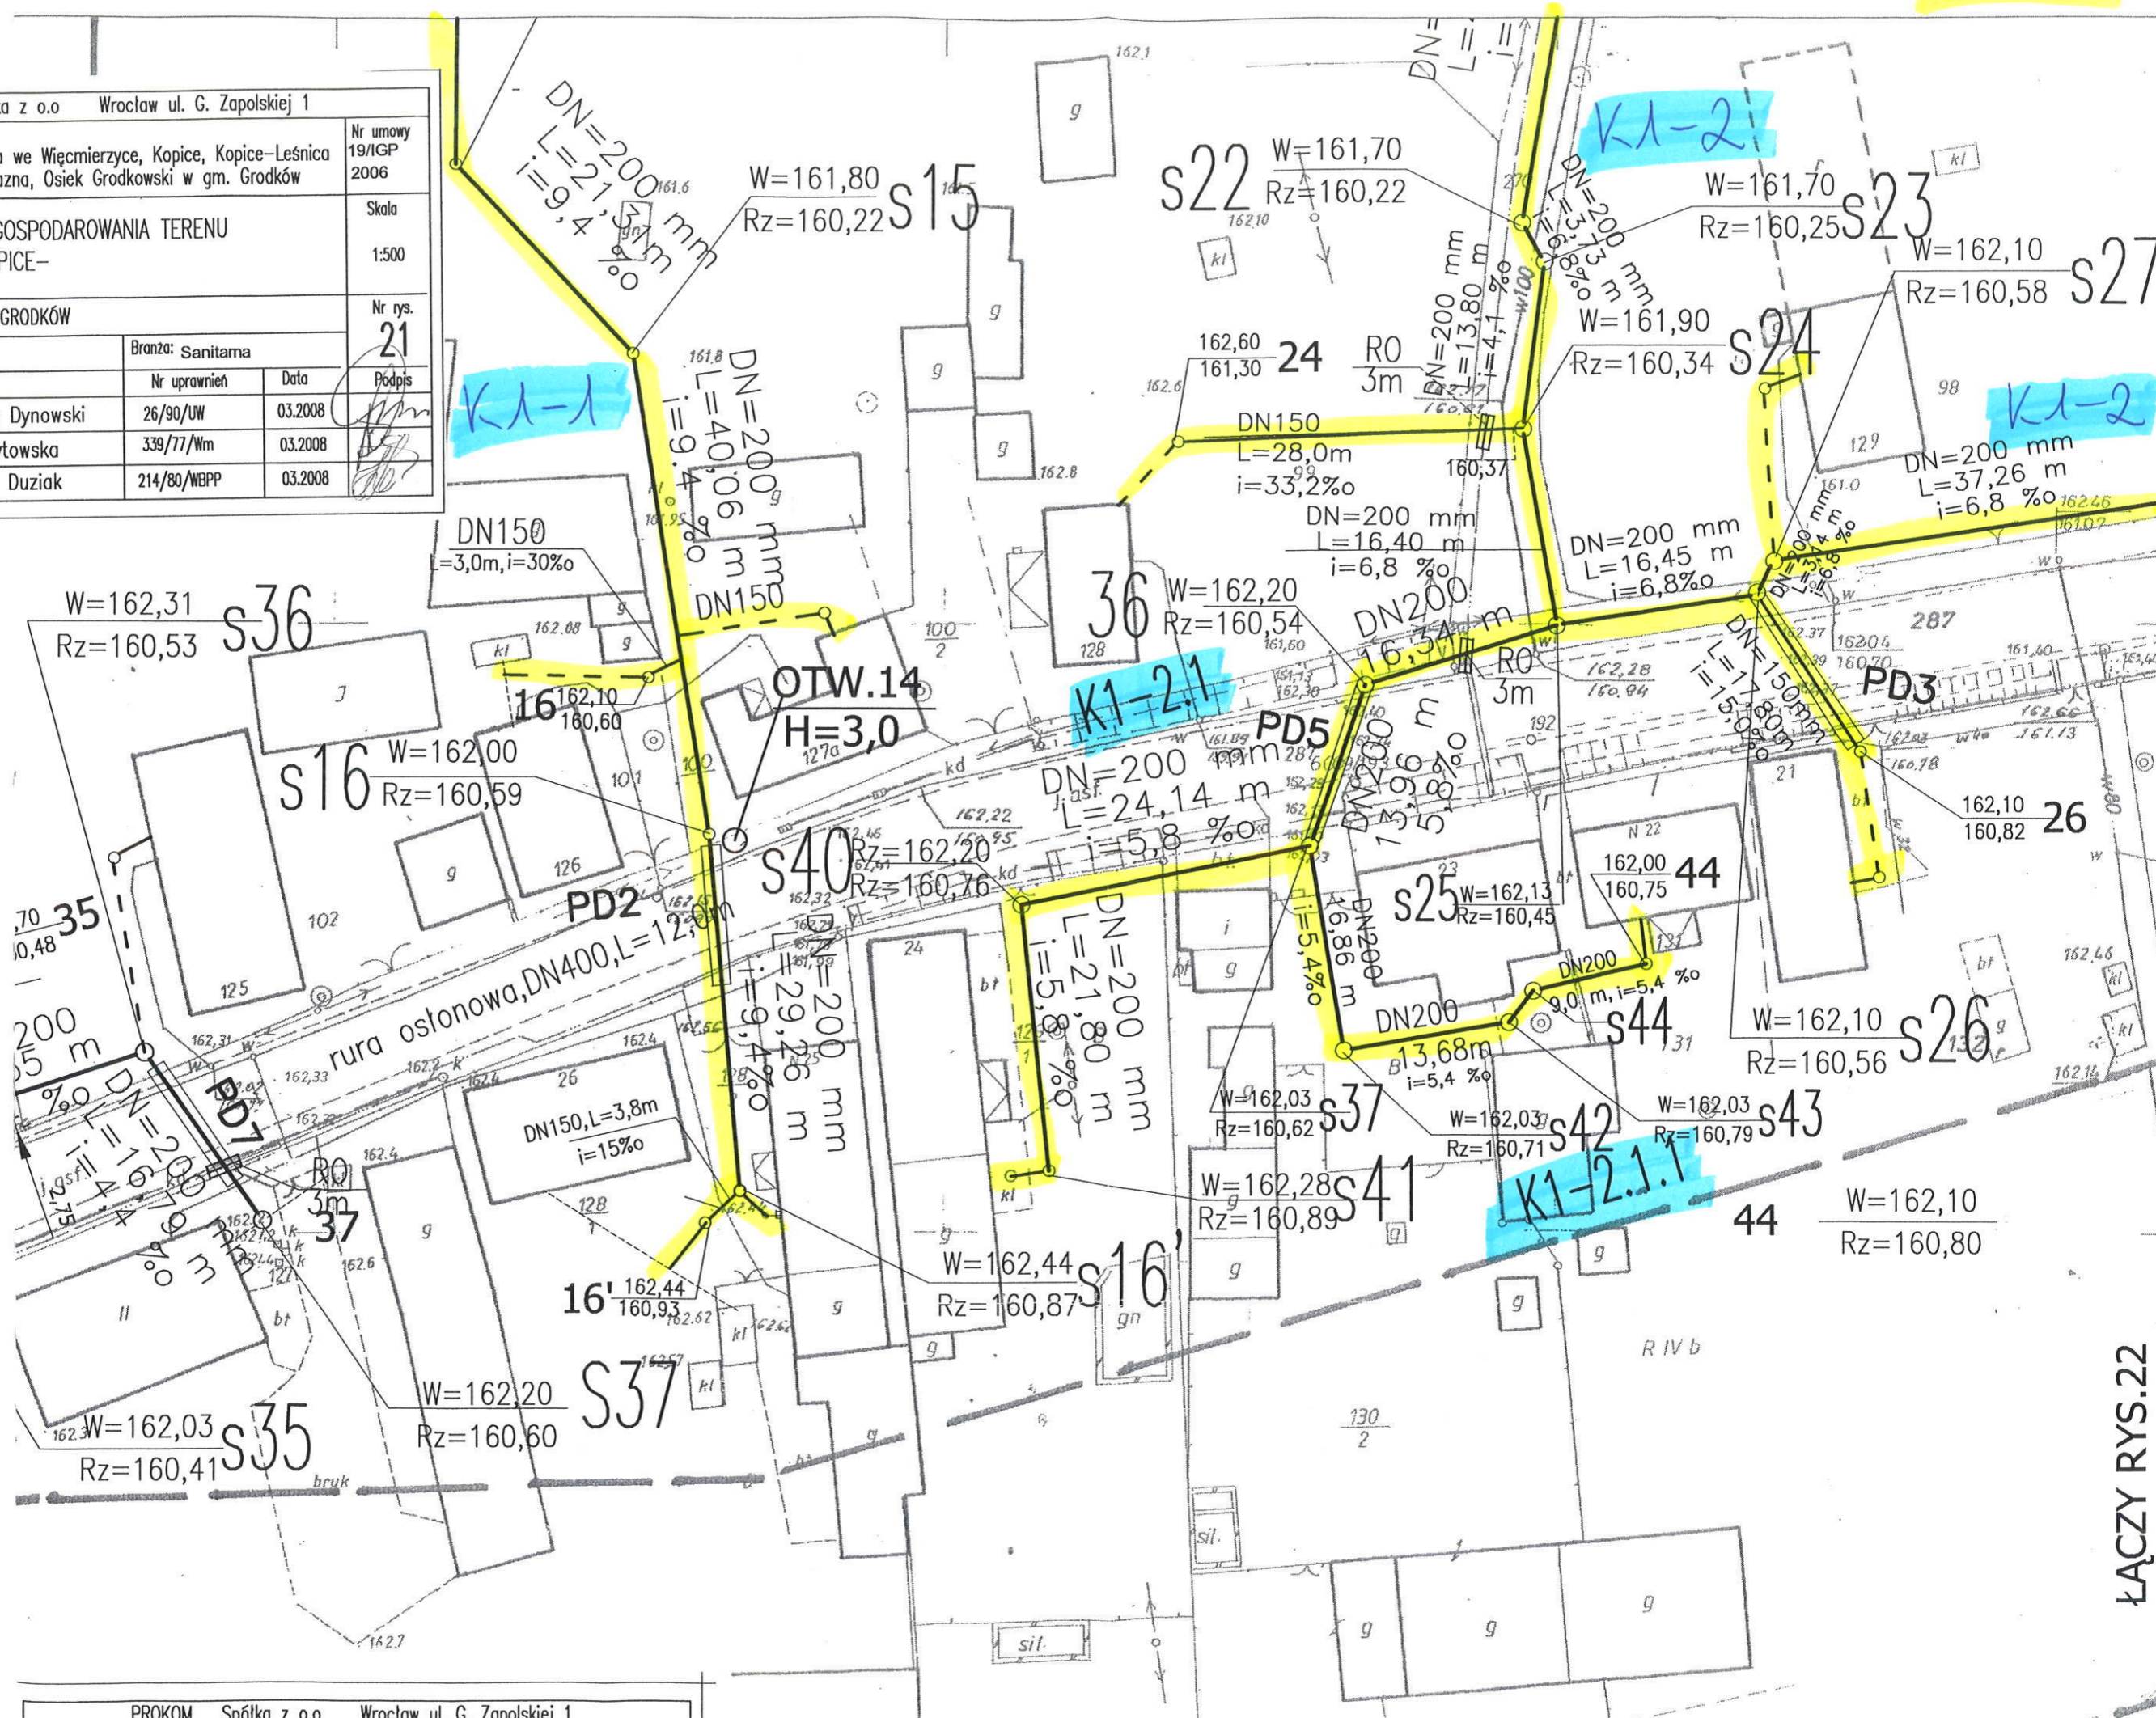


ŁĄCZY RYS.22

21. B

112

W=162,20
Rz=158,07 s2

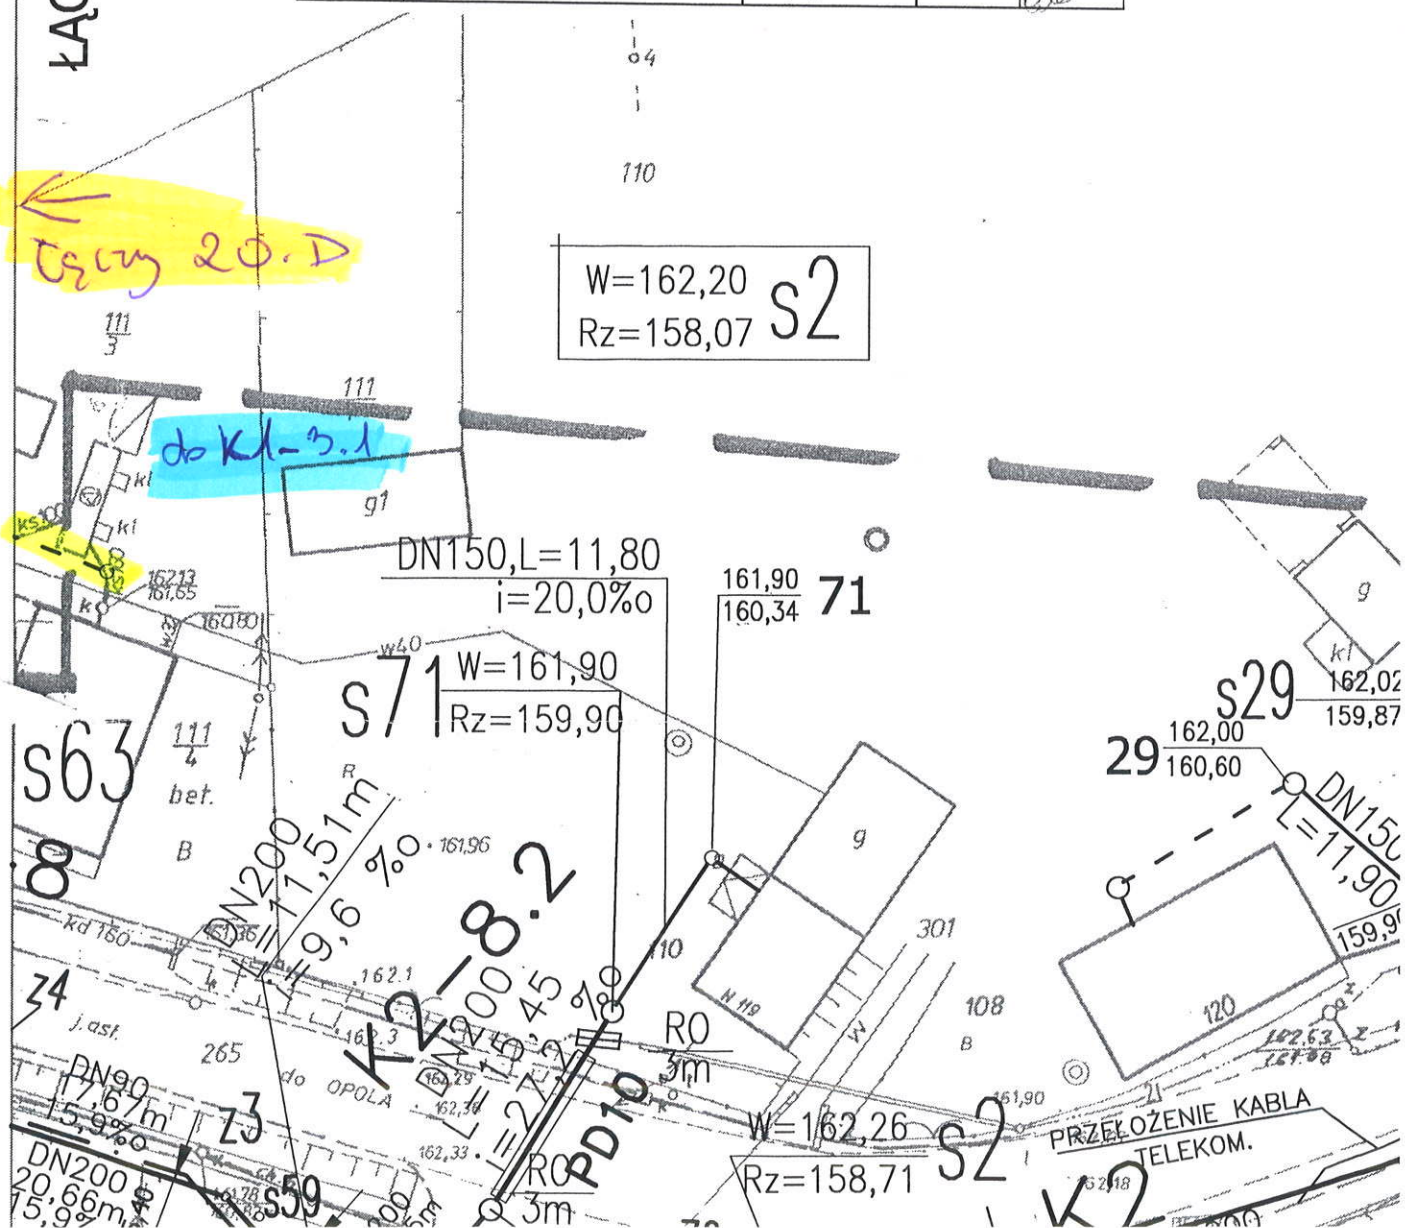

← L. 21.A

K1-2

(S28) SR

PD4

s29

s33

s32

s31

s31

s31

s52

s56

s57

ŁĄCZY RYS. 21

s19

PD10

PROKOM Spółka z o.o. Wrocław ul. G. Zapolskiej 1				
Nazwa obiektu:			Nr umowy	
Kanalizacja sanitarna we Więcmierzycy, Kopice, Kopice-Leśnica			19/IGP	
Głębocko, Żelazna, Osiek Grodkowski w gm. Grodków			2006	
Tytuł rysunku:			Skala	
PROJEKT ZAGOSPODAROWANIA TERENU			1:500	
Inwestor:			Nr rys.	
GMINA GRODKÓW			22	
Stadium:		Branża: Sanitarna	Podpis	
PBW				
Imię i nazwisko	Nr uprawnień	Data		
mgr inż. Janusz Dynowski	26/90/UW	03.2008		
Asystent	339/77/Wm	03.2008		
mgr inż. Teresa Zapytowska				
Sprawdzający	214/80/WBPP	03.2008		
mgr inż. Helena Duziak				

